


钟成武住宅《建设工程规划许可证》变更批前公示

②现场公示：在建设用地上显著位置进行现场公示
 公示依据：《中华人民共和国行政许可法》、《广东省城乡规划条例》等法律法规及规定
 审批单位：乐昌市自然资源局
 项目名称：钟成武住宅
 建设单位：钟成武
 项目位置：乐昌市人民政府乐城街道办事处练塘村委会练塘组
 建设规模：1座，3层，总建筑面积：154.53平方米。本次变更仅对宅基地建设红线进行位置调整，不涉及变更建房设计方案及宅基地用地规模。


公示说明

1、本图仅为示意图，最终以竣工图批成案为准
 2、利害关系人有权对本次公示事项依法进行陈述和申辩。如对本次公示事项持有异议的，应在公示期限内向我局提出书面意见，逾期视为放弃陈述和申辩的权利。
 3、意见反馈方式：请送至或邮寄至广东省乐昌市人民路35号乐昌市自然资源局下一窗口规则更改。
 邮政编码：512200 咨询电话：5936817
 4、意见反馈有效期限：2024年7月3日至2024年7月12日（通过传函方式反馈意见的自收到之日起应在意见有效反馈期限内，逾期视为放弃权利的意见，不予采纳）
 5、有效的反馈意见：应注明真实联系人姓名、联系电话、联系地址，如反馈意见信息不准确或不完整导致无法及时进一步核实的视为无效意见。
 6、本案涉及的利害关系人，依法享有申请听证的权利。如要求听证的，应在公示期限内（2024年7月3日至2024年7月12日）向乐昌市自然资源局提出书面申请，逾期视为放弃要求听证的权利。
 7、听证申请书的内容：应注明听证申请人的真实姓名、联系方式及相关证明材料。


乐昌市自然资源局
2024年7月3日

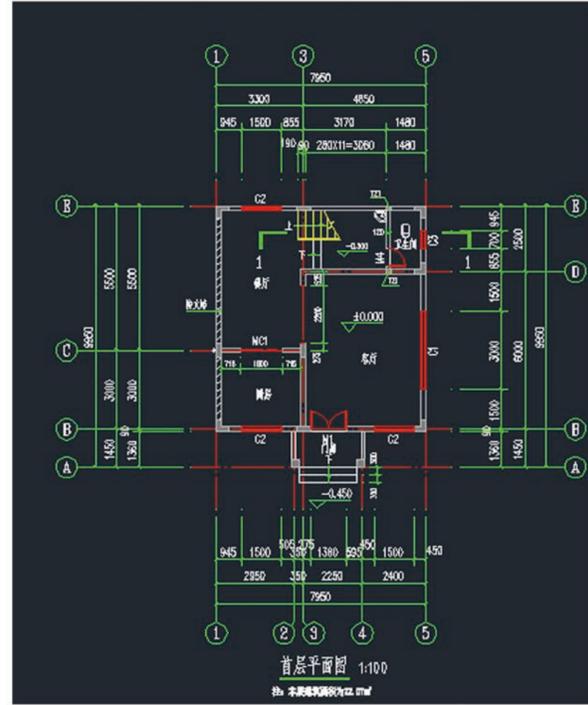


新建建筑局部放大图

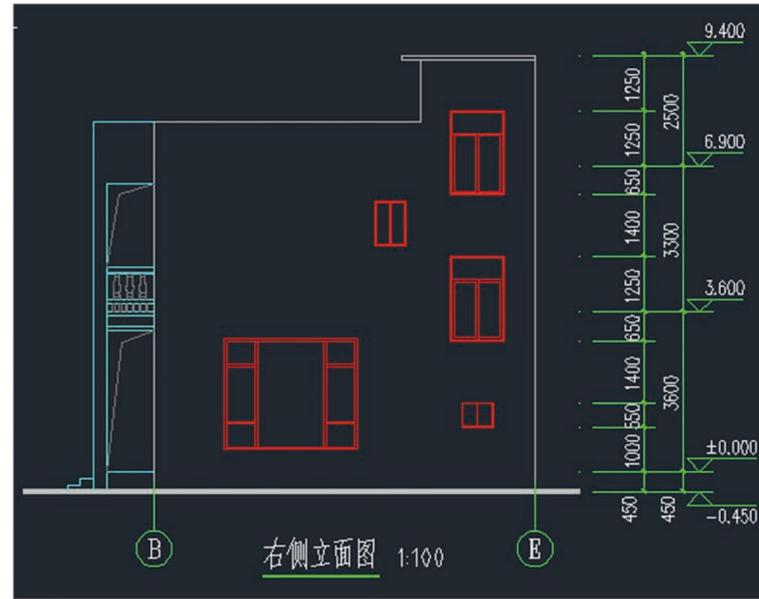

新建建筑立面图

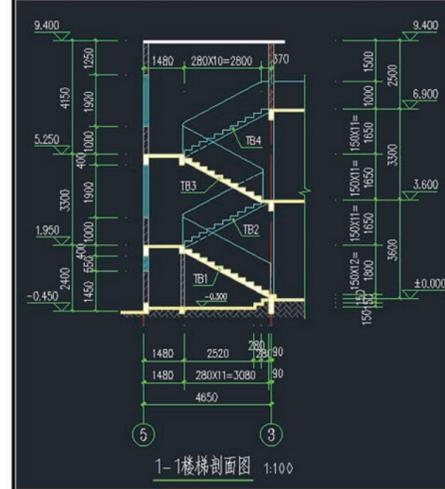

新建建筑剖面图

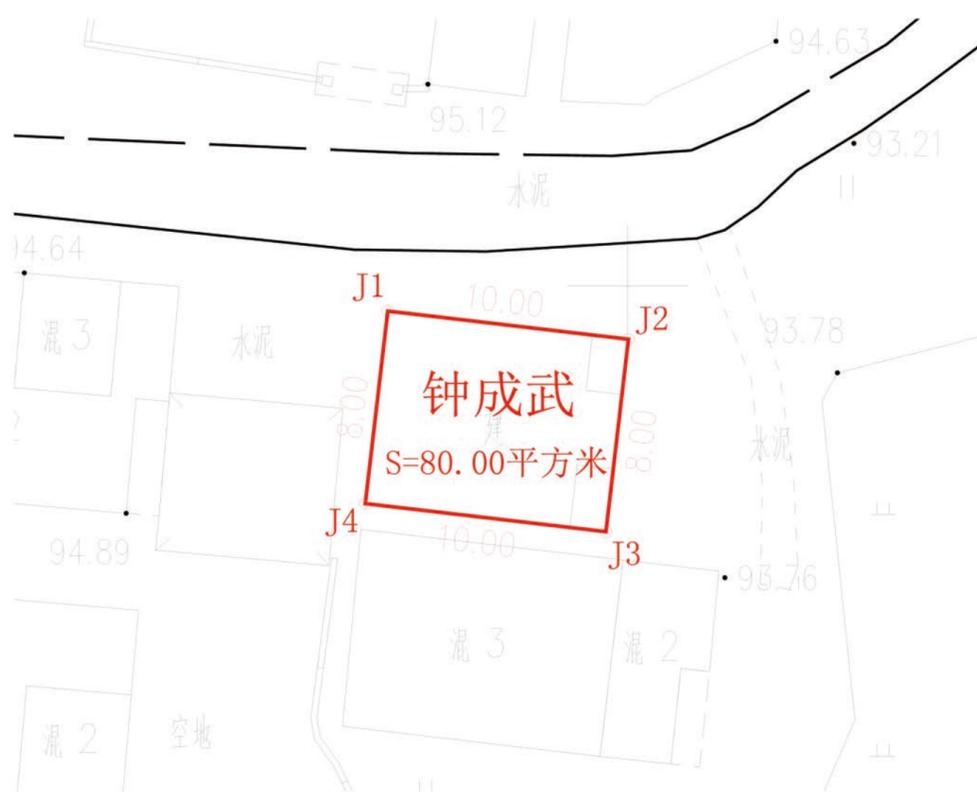

新建建筑红线地形图



原有建筑红线地形图

点号	X	Y	边长
J1	2780548.682	38436640.079	10.00
J2	2780547.843	38436650.044	
J3	2780539.871	38436649.373	8.00
J4	2780540.710	38436639.408	10.00
J1	2780548.682	38436640.079	8.00

S=80.00 平方米 ①0.1200亩



项目位置示意图